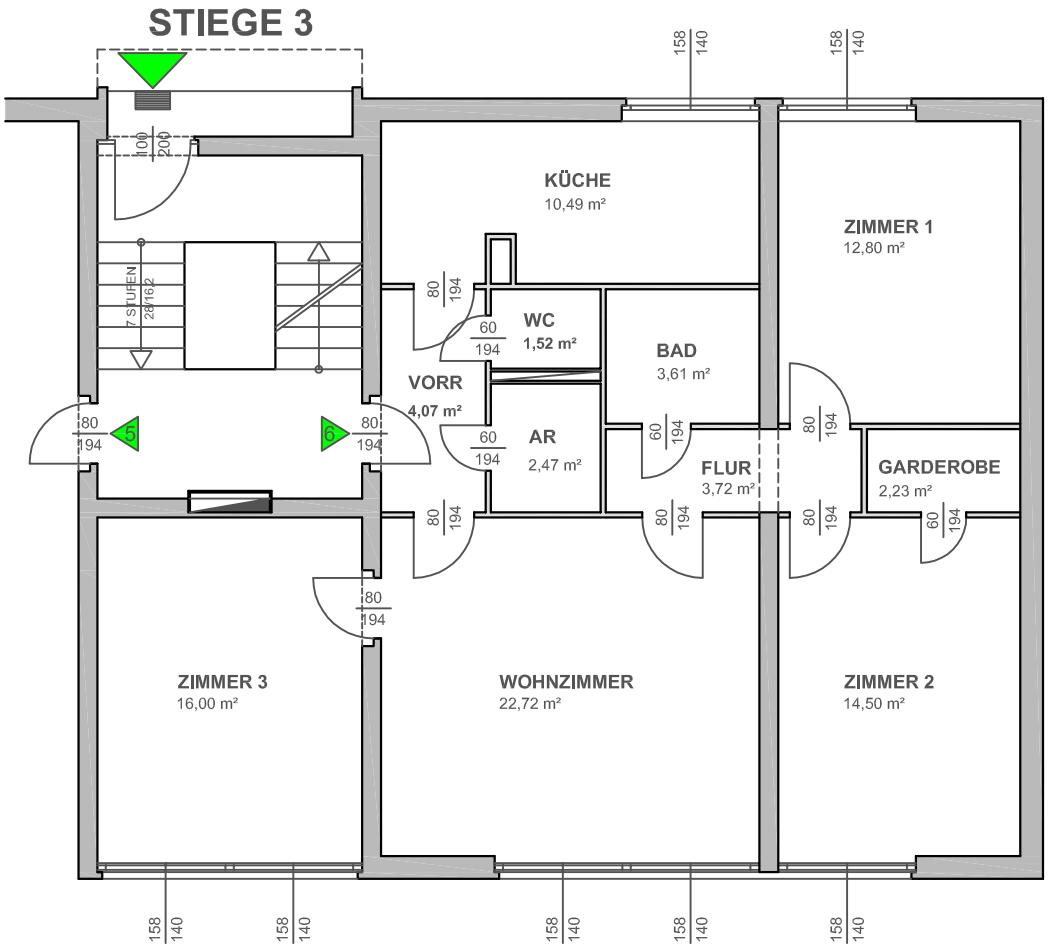

Stg 3 - Top 6
94,13 m²

2482 MÜNCHENDORF, Velmerstraße 1a

BESTANDSPLAN

PLANINHALT:	Stg. 3 / 2.OG / Top 6	Eigentümer
MASSSTAB:	1:100 (0 1 2 3)	CEBA
PLANVERF.:	BPC Bauplanungen GmbH	CEBA Wohnungsbesitz GmbH Schönbrunner Straße 80 T: +43 (1) 523 84 28 1050 Wien F: +43 (1) 523 84 31
DATUM:	28.02.2012	